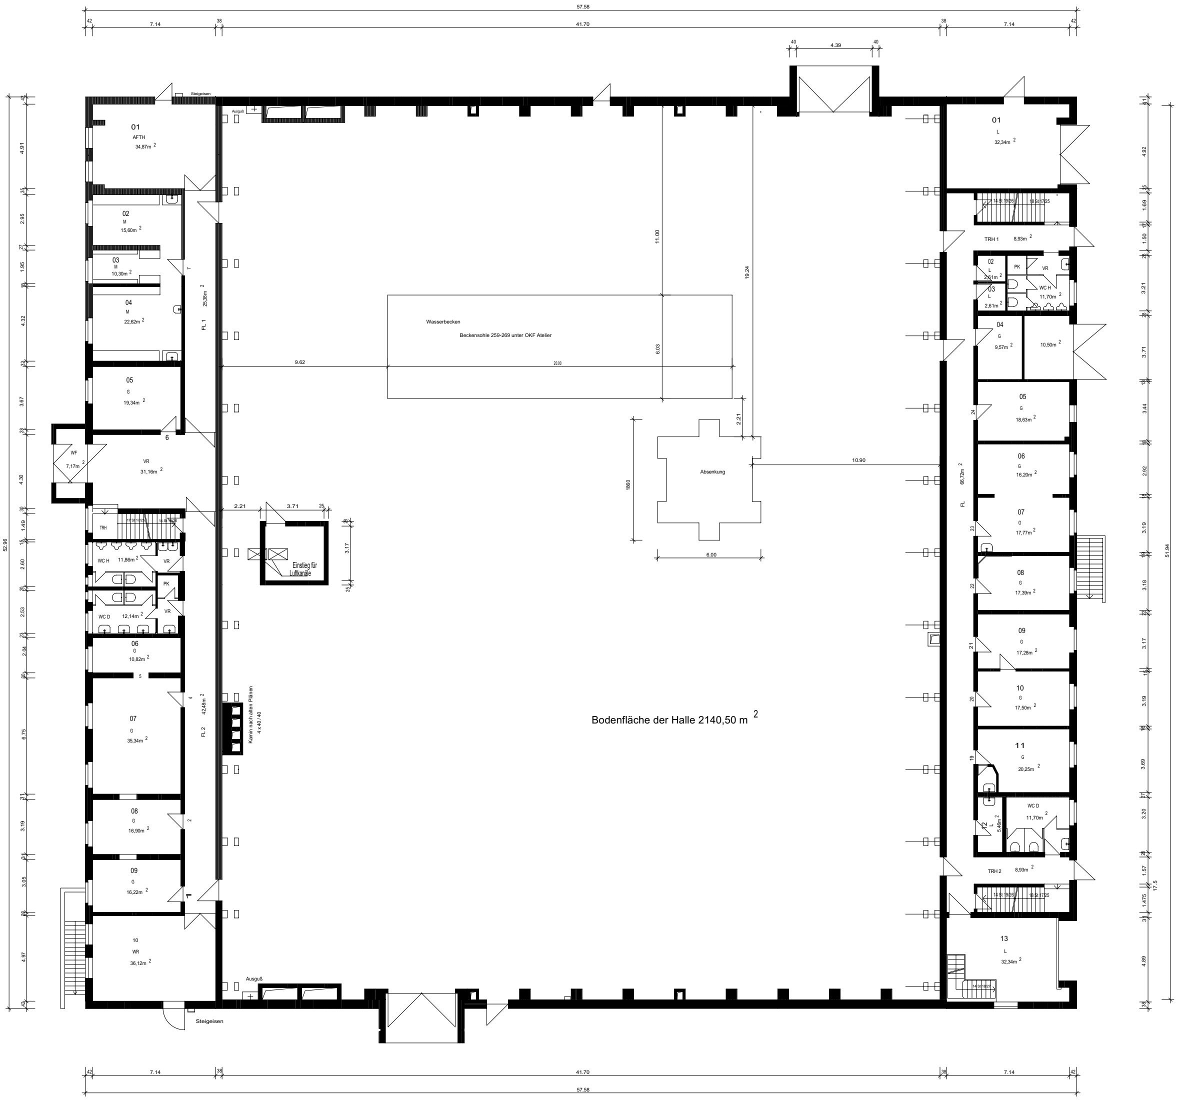

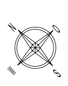

GEÄND.:	13		14		15	
GEÄND.:	10		11		12	
GEÄND.:	7		8		9	
GEÄND.:	4		5		6	
GEÄND.:	1	Schraffur geä 31.5.97 gema	2	03.10.1997 fa	3	09.01.04 Tür ergänzt NO-Seite

Bavaria Film GmbH

BAVARIA FILM PLATZ 7
82031 GEISELGASTEIG

BESTANDSPLAN

M 1 : 100

PLANFERTIGER:

FAKLER CONSULT
INGENIEURGESELLSCHAFT
FÜR STATIK UND
BAUPLANUNG mbH

Albert-Roßhaupter-Str. 19 81369 München
Tel.:089/7601094 Fax.:089/7696838

DAT.: 29.04.96
GEZ.: WALLNER

Studio 4/5

72

Grundriß Erdgeschoß